ՎԿԱՅԱԿԱՆԸ ՏՐՎԱԾ Է սեփականության ՀԱՆՐԱՊԵՏՈՒԹՅԱՆ ԻՐԱՎՈՒՆՔՈՎ
(սեփականության կամ օգտագործման)


(անշարժ գույքի գտնվելու վայրը (հասցեն), անվանումը)

ՆԿԱՏՄԱՄԲ
գյուղատնտեսական նշանակության
(անշարժ գույքի ծնողքերման իրավունքը հաստատող փաստաթղթի անվանումը)

ՀԻՄԱՆ ՎՐԱ
փոխարկի 121100գ. թվականի 1568 արձանագրի, ձեղուցի 110109գ. թվ. 413 հաշվառման գրանցումների, ձեր Ների թաղապետի 160506գ. թվ. 124 որոշման, հանձնարարի

ԳՐԱՆՑՎԱԾ Է ՀԱՅԱՍՏԱՆԻ ՀԱՆՐԱՊԵՏՈՒԹՅԱՆ ԿԱՌԱՎԱՐՈՒԹՅԱՆՆ ԱՌԸՆԹԵՐ ԱՆՇԱՐԺ ԳՈՒՅՔԻ ԿԱԴԱՍՏՐԻ ՊԵՏԱԿԱՆ ԿՈՄԻՏԵԻ, ԳՈՒՅՔԻ ՆԿԱՏՄԱՄԲ ԻՐԱՎՈՒՆՔՆԵՐԻ ՊԵՏԱԿԱՆ ԳՐԱՆՑՄԱՆ ՄԻԱՍՆԱԿԱՆ
01008-2-3 ՄԱՏՅԱՆԻ 139 ՀԱՄԱՐԻ ՏԱԿ:

ՍՈՒՅՆ ՎԿԱՅԱԿԱՆԸ ԿԱԶՄՎԱԾ Է ԵՐԿՈՒ ՕՐԻՆԱԿԻՑ. ՄԵԿԸ ՏՐՎՈՒՄ Է ՍԵՓԱԿԱՆԱՏԻՐՈՋԸ (ՕԳՏԱԳՈՐԾՈՂԻՆ), ՄՅՈՒՍԸ ՊԱՀՎՈՒՄ Է ՀԱՅԱՍՏԱՆԻ ՀԱՆՐԱՊԵՏՈՒԹՅԱՆ ԿԱՌԱՎԱՐՈՒԹՅԱՆՆ ԱՌԸՆԹԵՐ ԱՆՇԱՐԺ ԳՈՒՅՔԻ ԿԱԴԱՍՏՐԻ ՊԵՏԱԿԱՆ ԿՈՄԻՏԵԻ ԱՇԽԱՏԱԿԱԶՄԻ ՏԱՐԱԾՔԱՅԻՆ ՍՏՈՐԱԲԱԺԱՆՈՒՄՈՒՄ:

ՀԱՅԱՍՏԱՆԻ ՀԱՆՐԱՊԵՏՈՒԹՅԱՆ ԿԱՌԱՎԱՐՈՒԹՅԱՆՆ ԱՌԸՆԹԵՐ ԱՆՇԱՐԺ ԳՈՒՅՔԻ ԿԱԴԱՍՏՐԻ ՊԵՏԱԿԱՆ ԿՈՄԻՏԵԻ ԱՇԽԱՏԱԿԱԶՄԻ ՏԱՐԱԾՔԱՅԻՆ ՍՏՈՐԱԲԱԺԱՆՄԱՆ

ՂԵԿԱՎԱՐ
(ստորագրությունը)

«20» 04 2009 թ.

2466743

ՀՈՂԱՄԱՍԻ ՀԱՏԱԿԱԳԻԾԸ

1:500
(մասշտաբը)

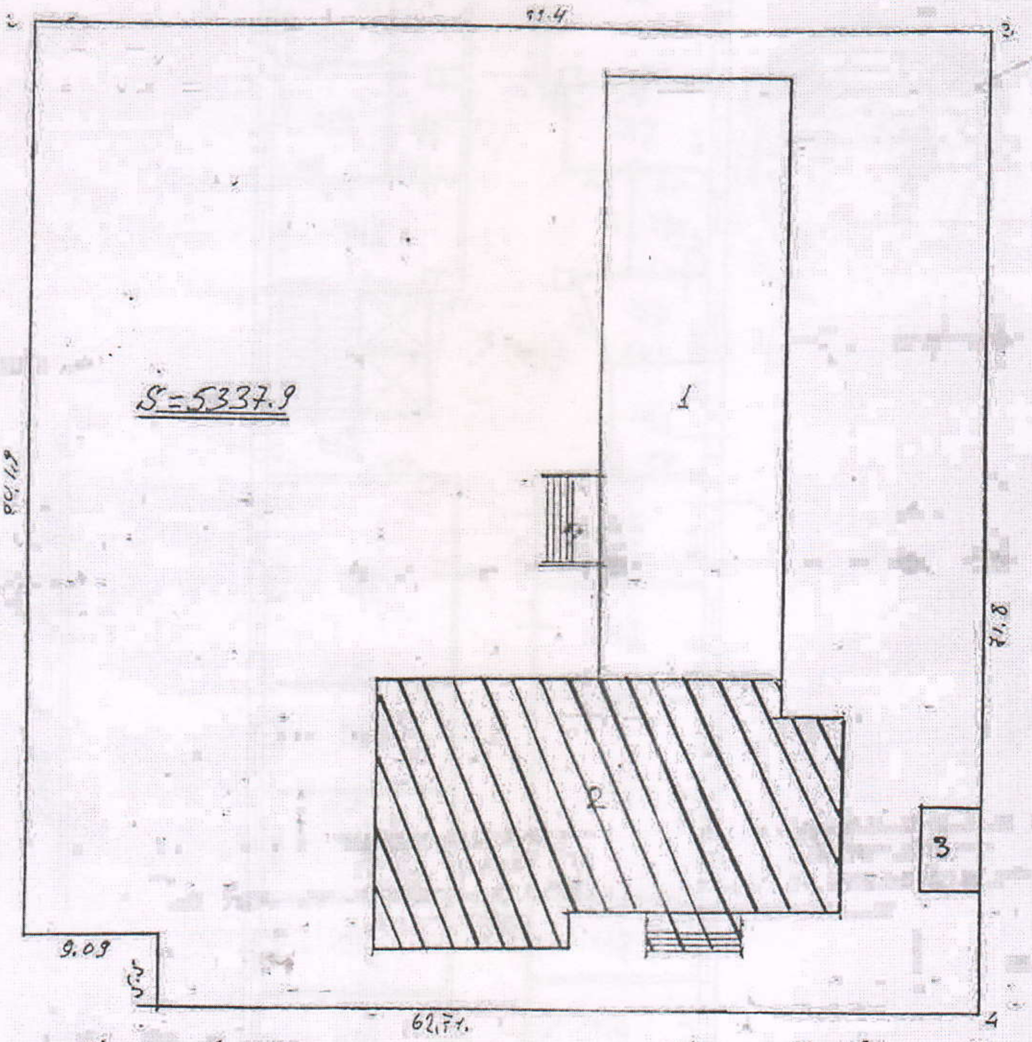

Կետերը	Չափը	Սահմանակիցը
1-2	80.49	[illegible]
2-3	71.4	[illegible]
3-4	71.8	[illegible]
4-1	62.71	[illegible]

Հ/Հ	ՇՇ անվանումը
1	[illegible]
2	[illegible]
3	[illegible]

Կատարող [illegible]
(ստորագրությունը)




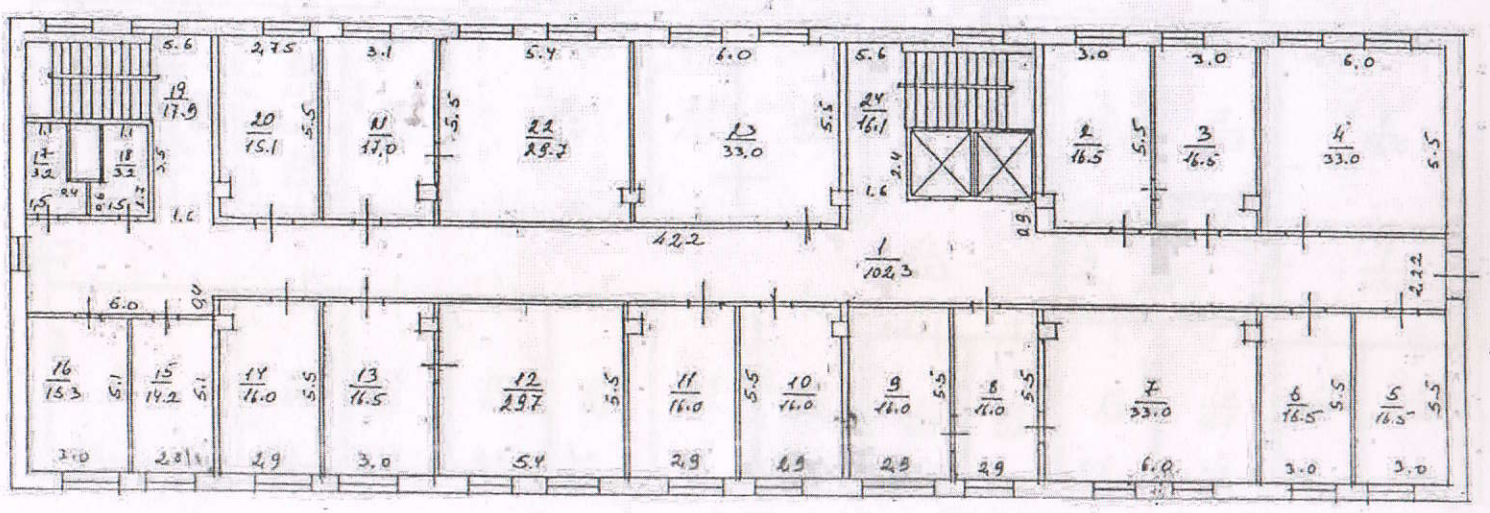




[illegible]

[illegible] 3 м 1:200

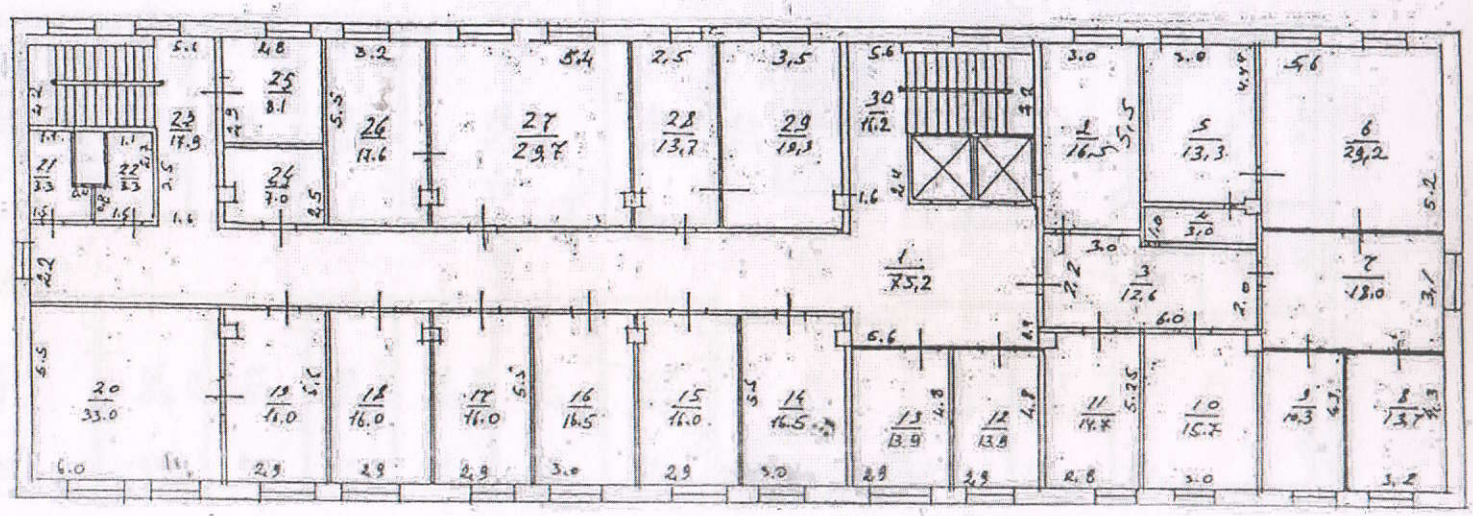
1 / 75,2
2 / 16,5
3 / 12,6
4 / 3,0
5 / 13,3
6 / 29,2
7 / 18,0
8 / 13,7
9 / 19,3
10 / 15,7
11 / 14,7
12 / 13,8
13 / 13,9
14 / 16,5
15 / 16,0
16 / 16,5
17 / 16,0
18 / 16,0
19 / 16,0
20 / 33,0
21 / 3,3
22 / 3,3
23 / 17,9
24 / 7,0
25 / 8,1
27 / 29,7
28 / 13,7
29 / 19,3
30 / 16,2

[illegible]





[illegible]

[illegible] 3 к 1:200

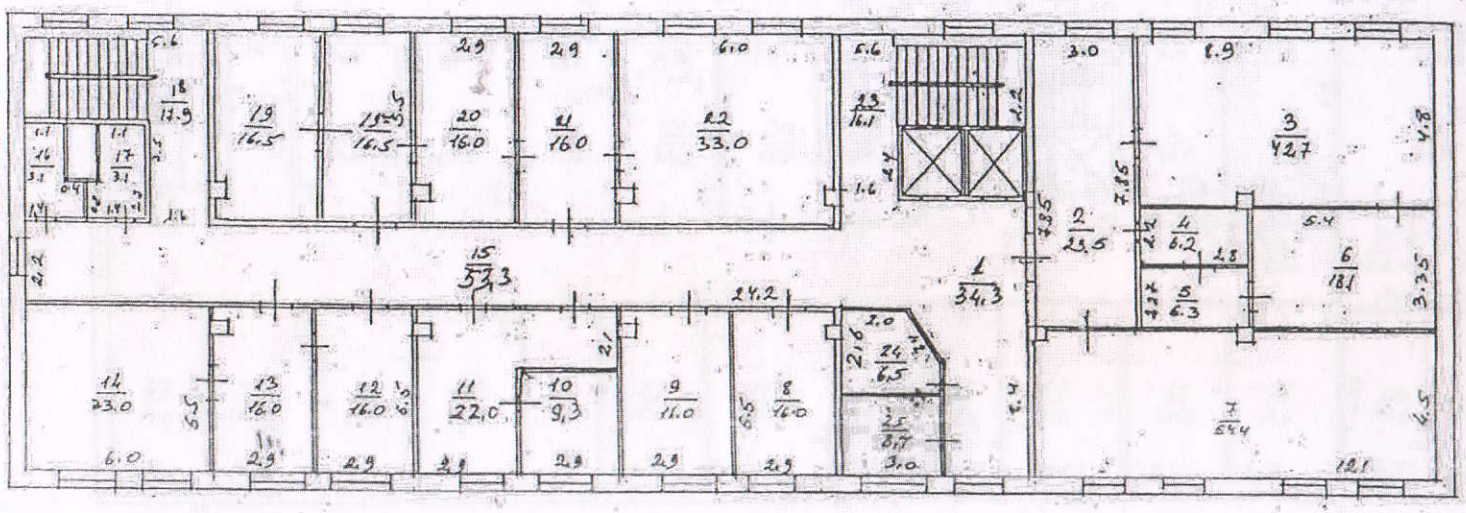
18
17.9
19
16.5
19
16.5
20
16.0
21
16.0
22
33.0
23
16.1
3
42.7
2
23.5
4
6.2
5
6.3
6
18.1
1
34.3
15
52.3
14
23.0
13
16.0
12
16.0
11
22.0
10
9.3
9
11.0
8
16.0
24
6.5
25
8.7
7
54.4

[illegible]

[illegible]

[illegible]

[illegible]

[illegible] 6 [illegible] 1:200

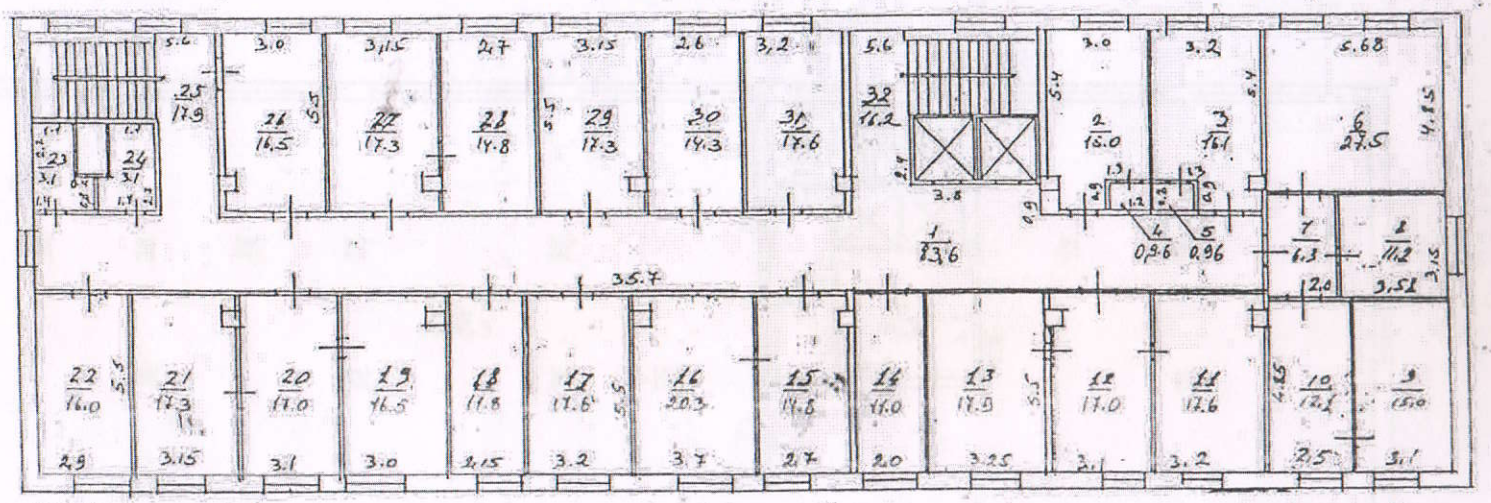

[illegible]

[illegible]



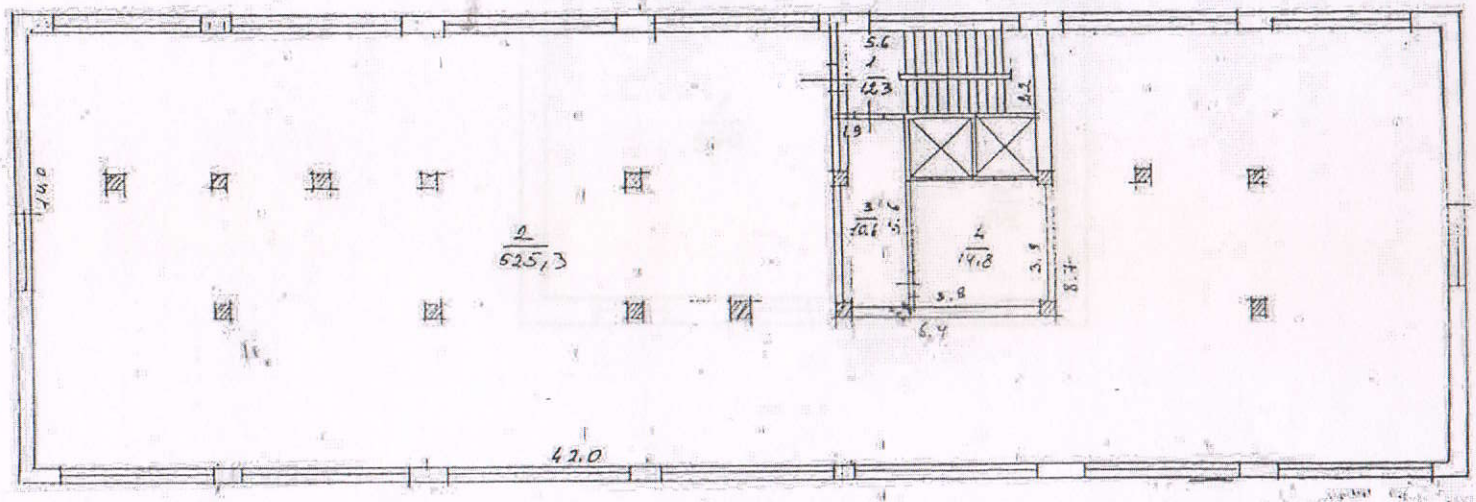






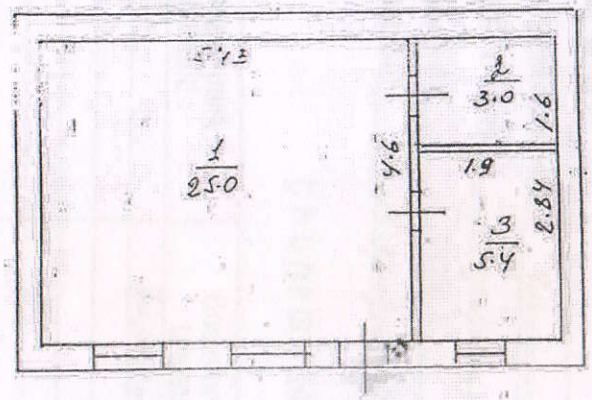




ՀՈՂԱՄԱՍԻ ՏՎՅԱԼՆԵՐԸ

ԿԱԴԱՍՏՐԱՅԻՆ ՀԱՄԱՐԸ _____

ՆՊԱՏԱԿԱՅԻՆ ՆՇԱՆԱԿՈՒԹՅՈՒՆԸ գյուղատնտեսություն

ՕԳՏԱԳՈՐԾՄԱՆ ՆՊԱՏԱԿԸ գյուղական շինության կառուցման և սպասարկման

ՀՈՂԱՄԱՍԻ ՉԱՓԸ (հա) 0,53378

ԻՐԱՎՈՒՆՔԻ ՏԵՍԱԿԸ անհատական

ՇԵՆՔԻ ՏՎՅԱԼՆԵՐԸ

ԿԱԴԱՍՏՐԱՅԻՆ ՀԱՄԱՐԸ _____

ՆՊԱՏԱԿԱՅԻՆ ՆՇԱՆԱԿՈՒԹՅՈՒՆԸ հասարակական

ՕԳՏԱԳՈՐԾՄԱՆ ՆՊԱՏԱԿԸ գյուղական շենք

ՄԱԿԵՐԵՍԸ (քառ. մ.) 4556,5

ԻՐԱՎՈՒՆՔԻ ՏԵՍԱԿԸ անհատական

ՇԻՆՈՒԹՅԱՆ ՏՎՅԱԼՆԵՐԸ

Հ/Հ	ԿԱԴԱՍՏՐԱՅԻՆ ՀԱՄԱՐԸ	ՕԳՏԱԳՈՐԾՄԱՆ ՆՊԱՏԱԿԸ	ՄԱԿԵՐԵՍԸ (քառ.մ.)	ԻՐԱՎՈՒՆՔԻ ՏԵՍԱԿԸ
		Գարագ	33	անհ.


Կատարողներ _____
(ստորագրությունները)